


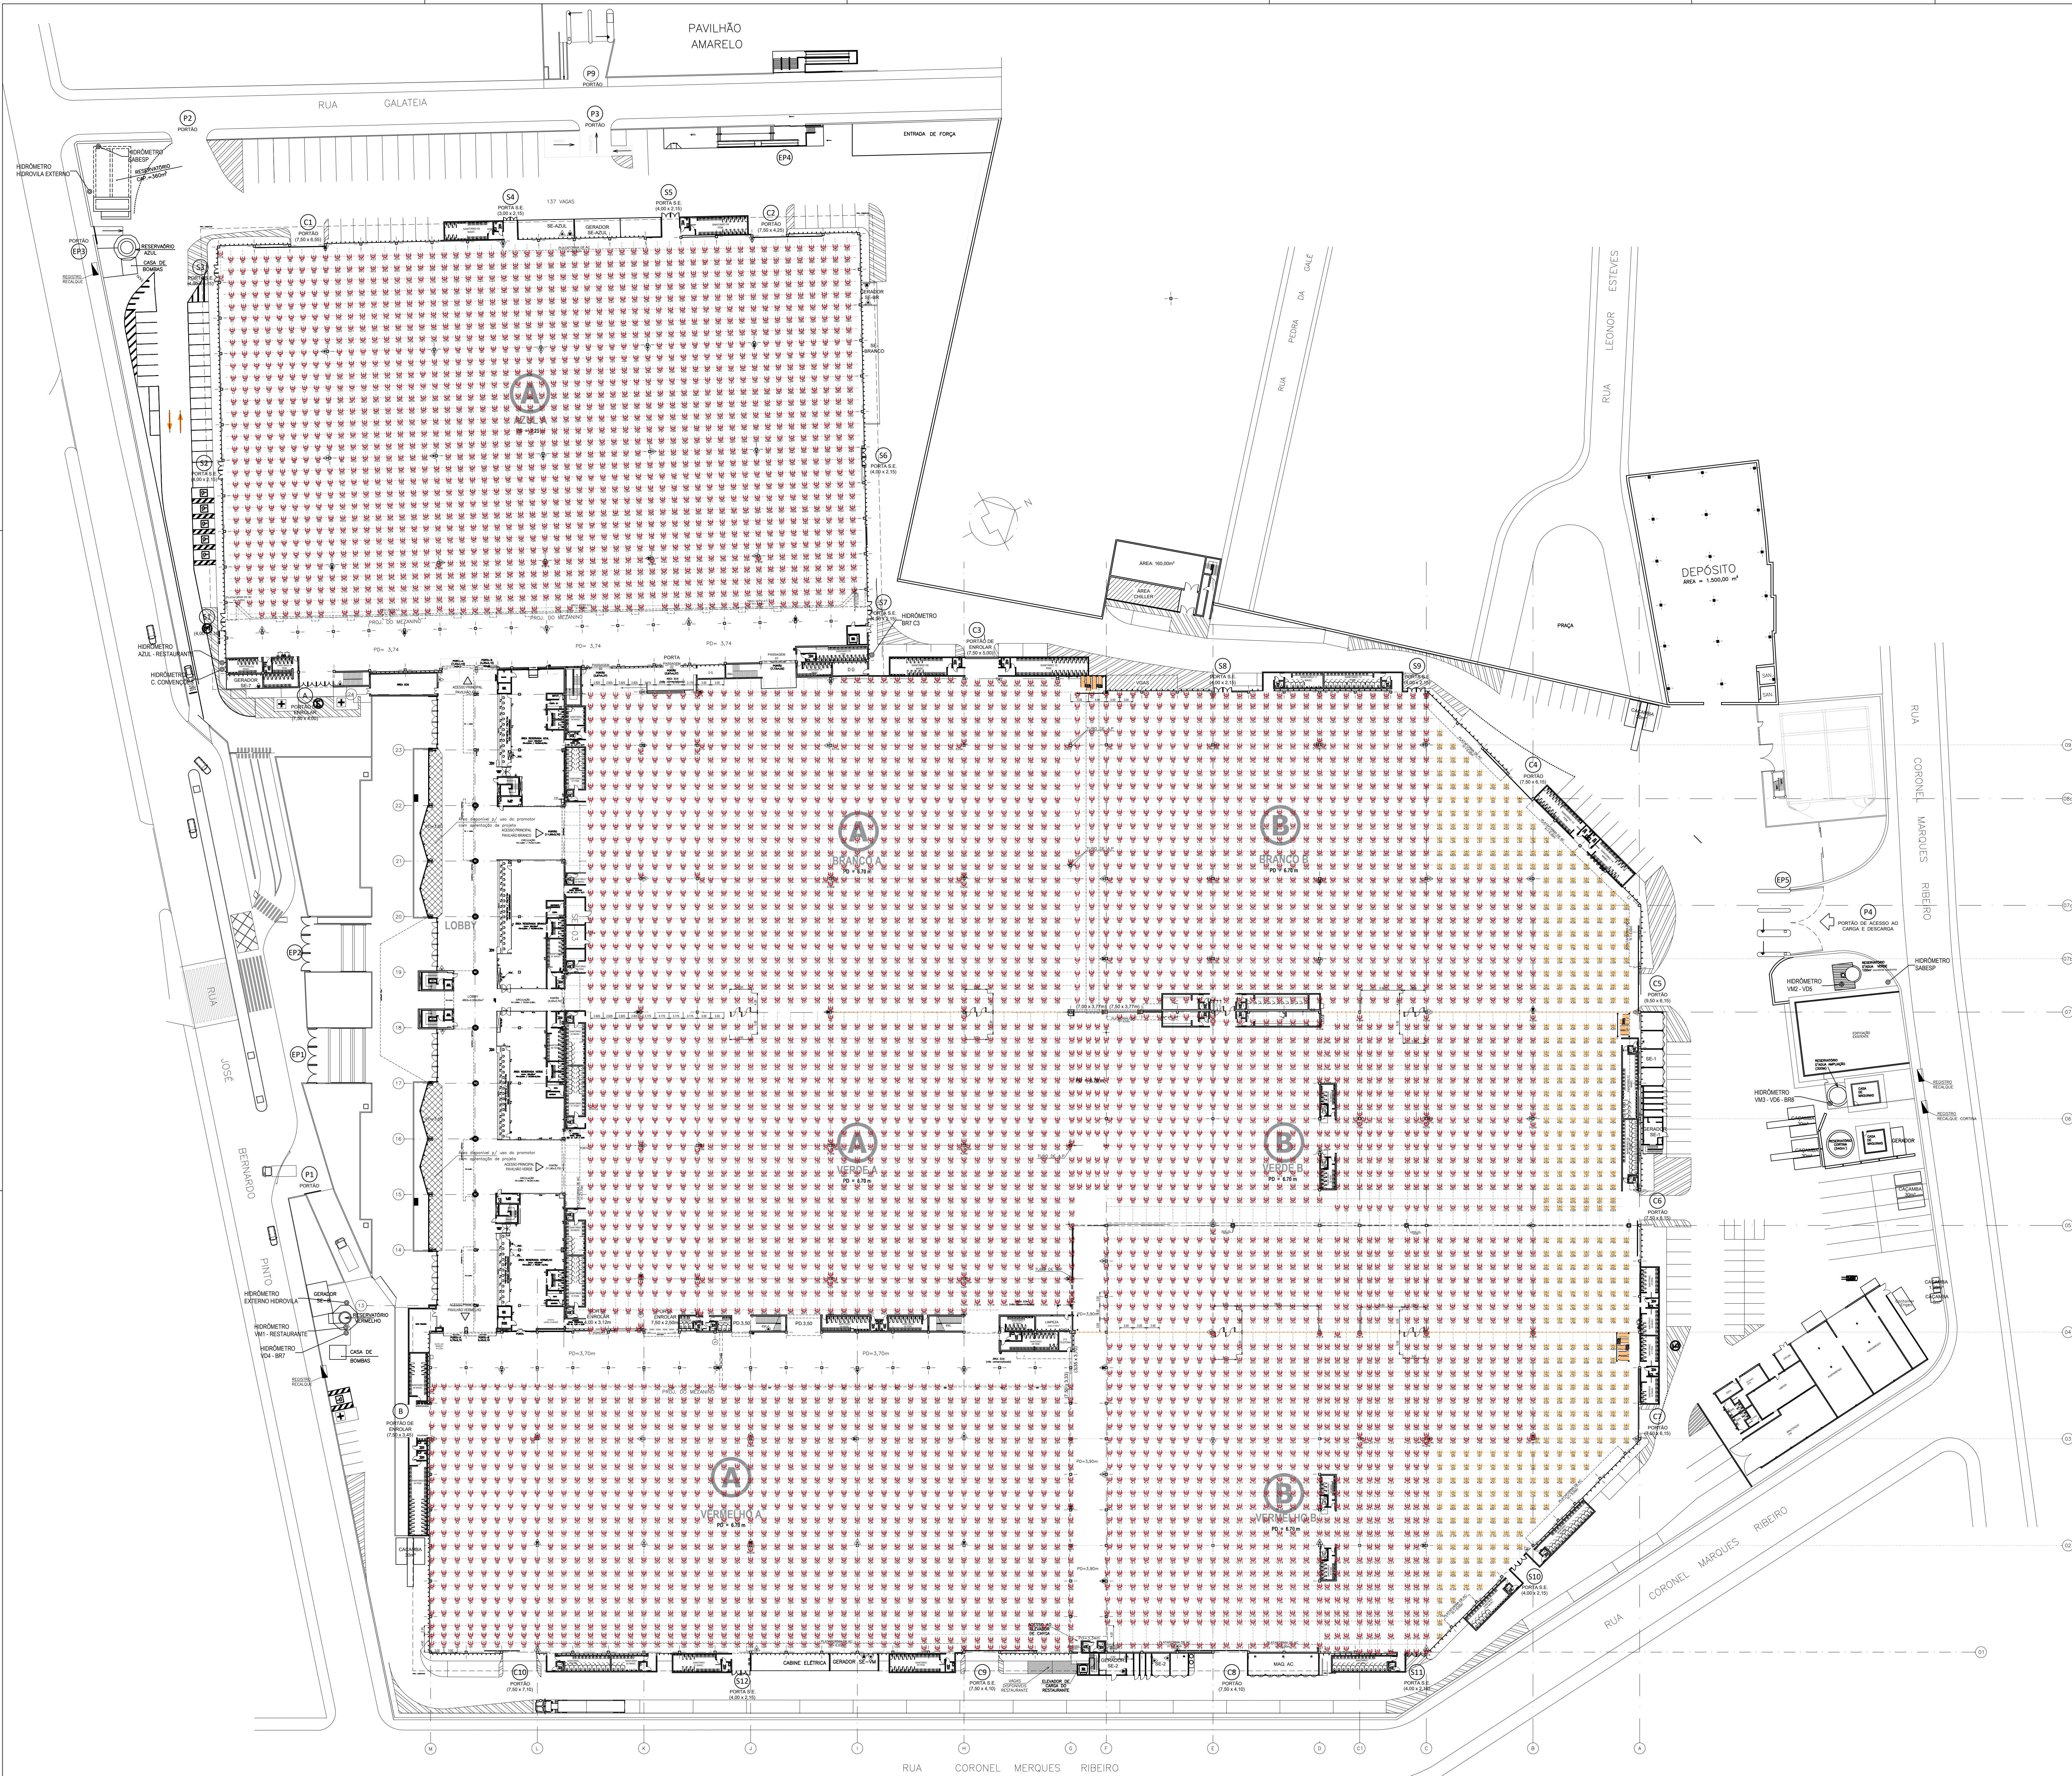

OS PONTOS AÉREOS EXECUTADOS EM 2025, CONFORME INDICADO NA LEGENDA, PODERÃO SOFRER ALTERAÇÃO SEM PRÉVIO AVISO.

Legenda

PONTOS AÉREOS EXECUTADOS até 2024

PONTOS AÉREOS EXECUTADOS EM 2025

QUADRO DE ÁREAS	
PAVILHÃO AZUL	14.100m²
PAVILHÃO BRANCO A	8.103m²
PAVILHÃO BRANCO B	8.351m²
TOTAL PAVILHÃO BRANCO	17.044m²
PAVILHÃO VERDE A	8.000m²
PAVILHÃO VERDE B	9.290m²
TOTAL PAVILHÃO VERDE	17.290m²
PAVILHÃO VERMELHO A	10.922m²
PAVILHÃO VERMELHO B	8.369m²
TOTAL PAVILHÃO VERMELHO	19.291m²
ÁREA TOTAL	67.812m²

QUANTITATIVO PONTOS AÉREOS			
LOCAL	QUANTIDADE TOTAL EXECUTADA ATÉ 2024	QUANTIDADE ADICIONAL INSTALADA EM 2025	QUANTIDADE FINAL 2025
PAVILHÃO AZUL	1.627	0	1.627
PAVILHÃO BRANCO A	895	0	895
PAVILHÃO BRANCO B	733	137	870
TOTAL PAVILHÃO BRANCO	1.628	137	1.765
PAVILHÃO VERDE A	845	0	845
PAVILHÃO VERDE B	768	139	907
TOTAL PAVILHÃO VERDE	1613	139	1752
PAVILHÃO VERMELHO A	1.025	0	1.025
PAVILHÃO VERMELHO B	694	152	846
TOTAL PAVILHÃO VERMELHO	1.719	152	1.871
QUANTIDADE TOTAL	6587 PONTOS	428	7015 PONTOS

02	REVISÃO MALHA DE PONTOS AÉREOS E PREVISÃO DE PONTOS A INSTALAR	KATARINA	31/01/2025
01	"AS BUILT" PONTOS AÉREOS ATUALIZAÇÃO DA REPRESENTAÇÃO GRÁFICA	KATARINA	24/01/2025
00	EMISSÃO INICIAL	RODRIGO	06/03/2023
Nº Rev.	ALTERAÇÃO REVISÃO	DESENHO	DATA

PROJETO: EXPO CENTER NORTE

DESCRIÇÃO: IMPLANTAÇÃO ESTRUTURAS AÉREAS
PAVILHÕES COMPLEXO
VERMELHO, VERDE, BRANCO E AZUL

LOCALIZAÇÃO: R. JOSÉ BERNARDO PINTO, 333

ESCALA: 1:500

REVISÃO: 01

DESENHISTA: KATARINA

DATA: 20-fev-2025

Nº DO DESENHO: 01/01

CENTER NORTE

CONSTRUÇÃO EMPREENDIMENTOS ADMINISTRAÇÃO E PARTICIPAÇÃO