


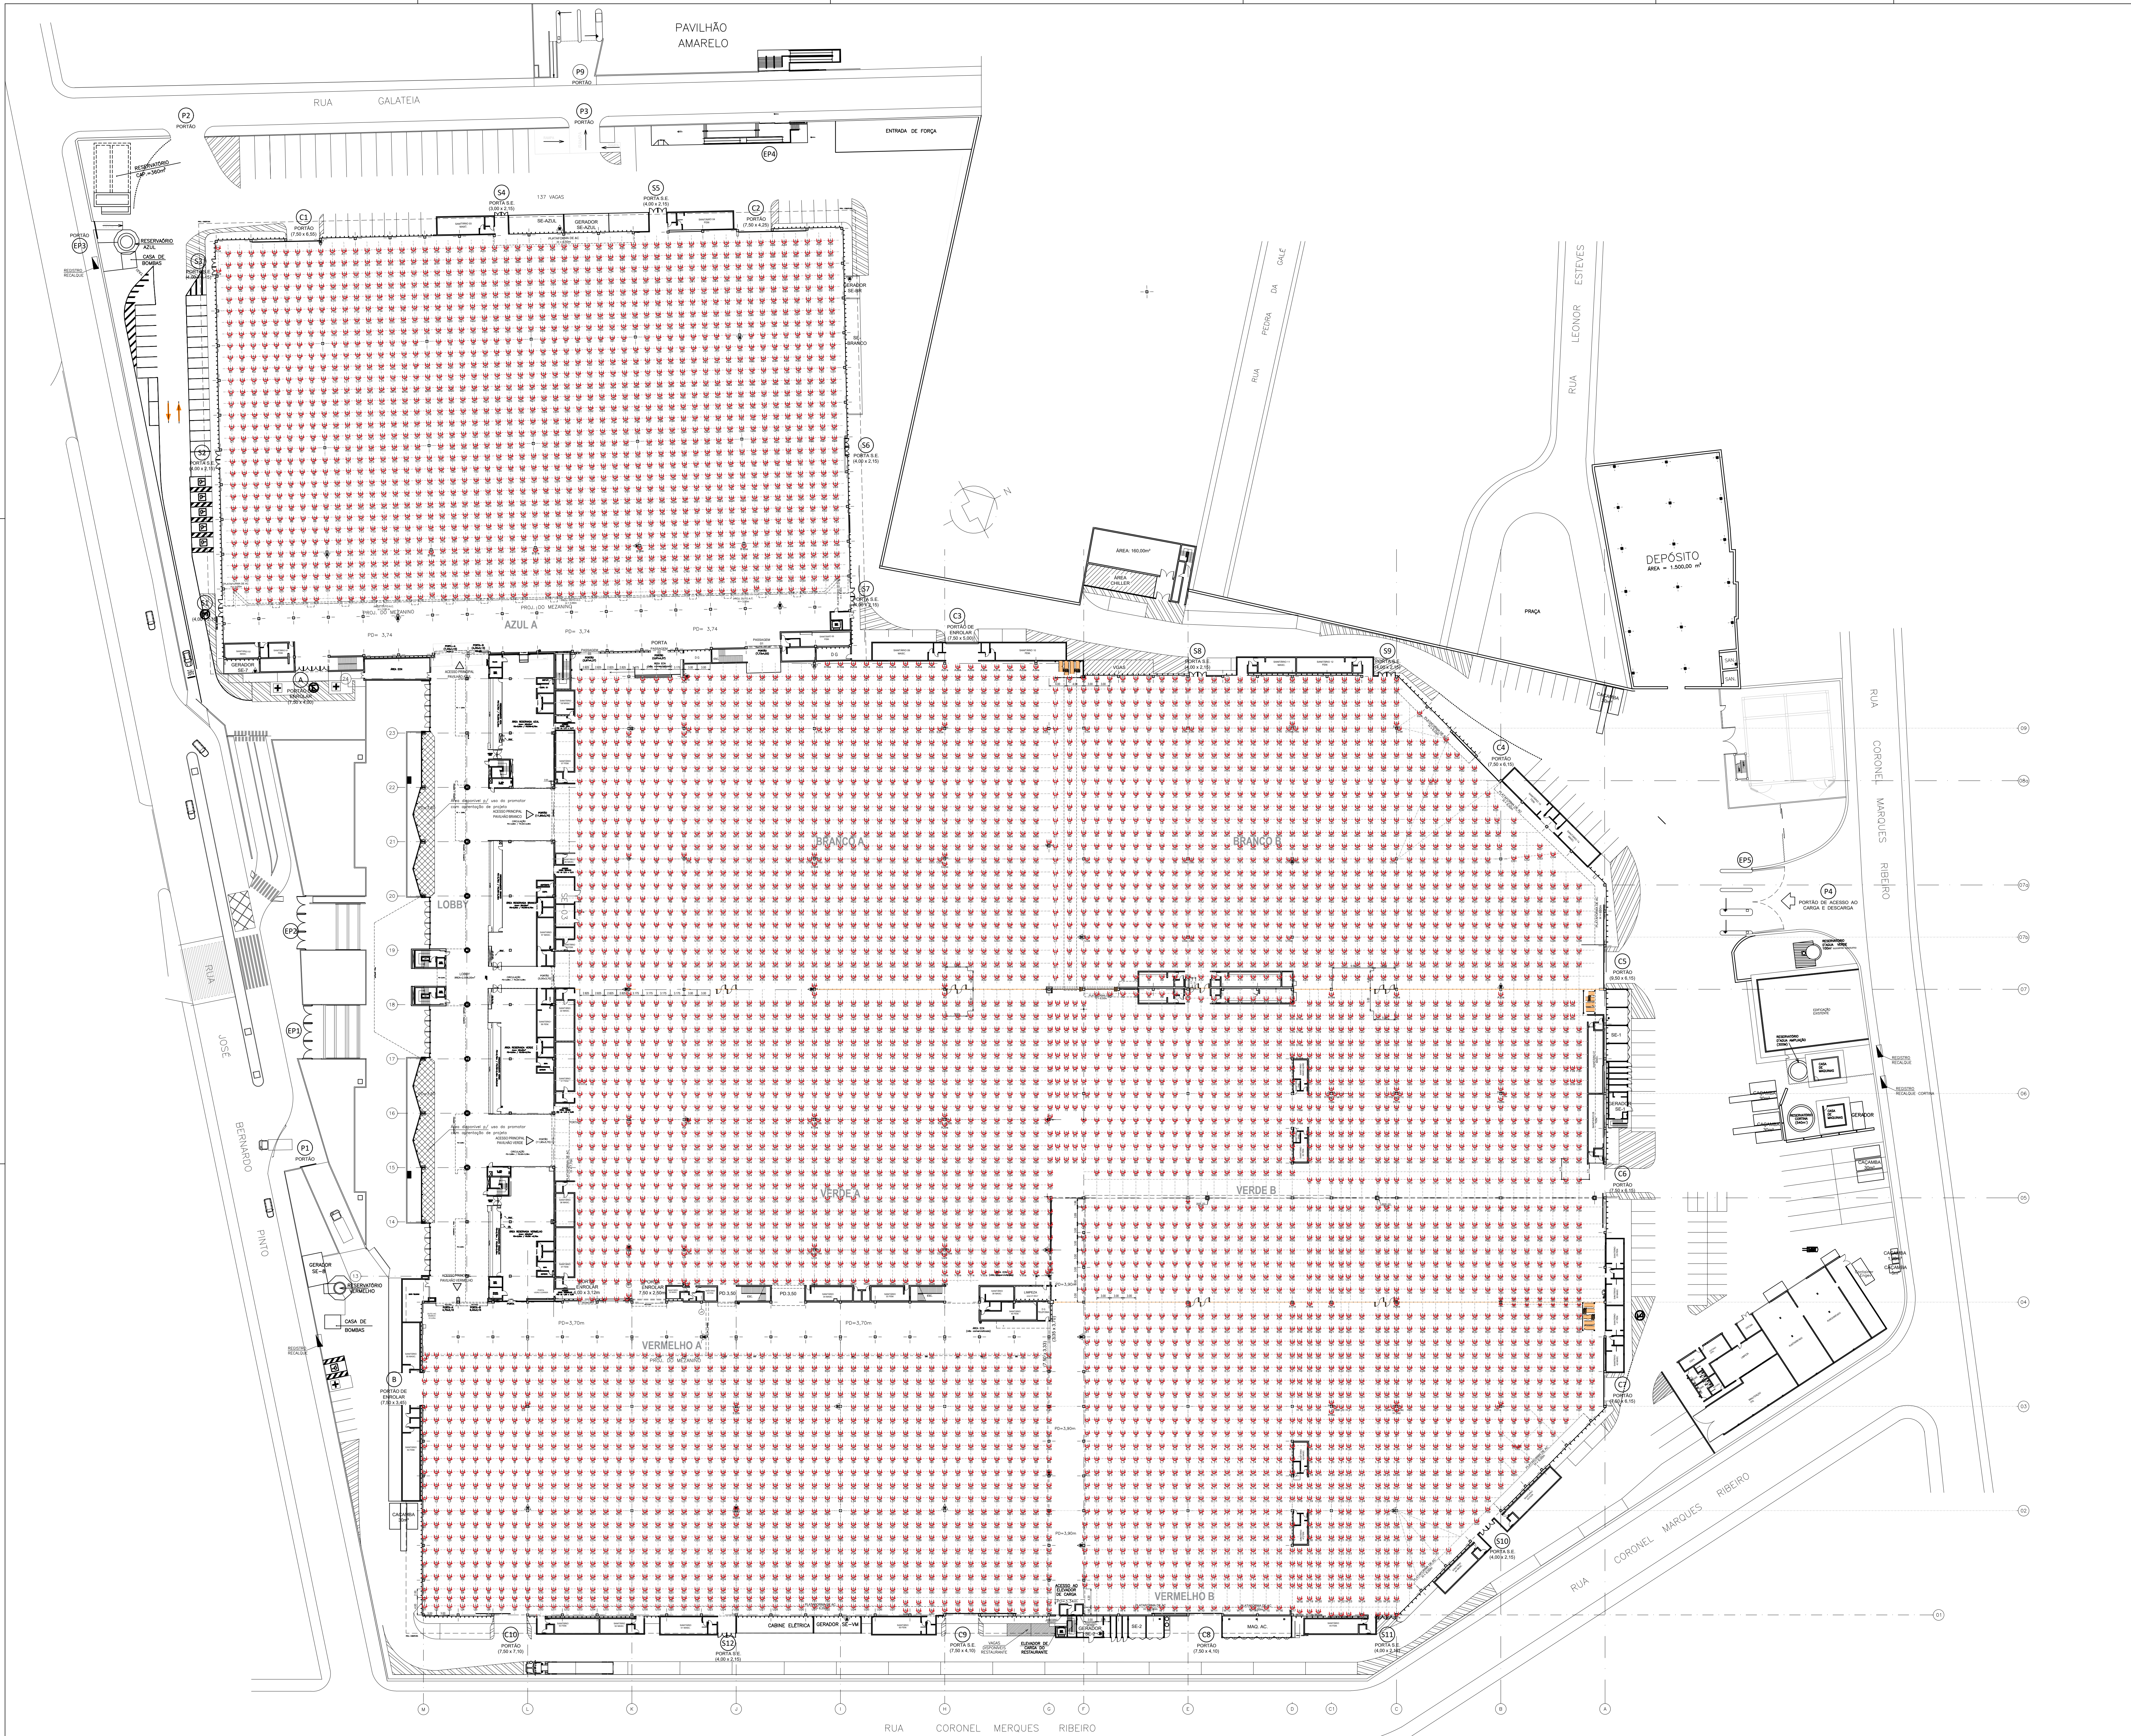

Legenda

00

PONTOS AÉREOS INSTALADOS

QUADRO DE ÁREAS	
PAVILHÃO AZUL	14.100m²
PAVILHÃO BRANCO A	8.630m²
PAVILHÃO BRANCO B	8.351m²
TOTAL PAVILHÃO BRANCO	17.046m²
PAVILHÃO VERDE A	8.000m²
PAVILHÃO VERDE B	9.290m²
TOTAL PAVILHÃO VERDE	17.290m²
PAVILHÃO VERMELHO A	10.302m²
PAVILHÃO VERMELHO B	8.366m²
TOTAL PAVILHÃO VERMELHO	19.288m²
ÁREA TOTAL	67.812m²

QUANTITATIVO PONTOS AÉREOS	
LOCAL	QUANTIDADE TOTAL
PAVILHÃO AZUL	1.627
PAVILHÃO BRANCO A	695
PAVILHÃO BRANCO B	254
TOTAL PAVILHÃO BRANCO	1.749
PAVILHÃO VERDE A	845
PAVILHÃO VERDE B	903
TOTAL PAVILHÃO VERDE	1.748
PAVILHÃO VERMELHO A	1.025
PAVILHÃO VERMELHO B	880
TOTAL PAVILHÃO VERMELHO	1.905
QUANTIDADE TOTAL	6999 PONTOS

03	"AS BUILT" PONTOS AÉREOS INSTALADOS	KATARINA	30/10/2025
	INSTALAÇÃO DOS PONTOS AÉREOS	ENG. EXPO	01/05/2025
02	REVISÃO MALHA DE PONTOS AÉREOS E PREVISÃO DE PONTOS A INSTALAR	KATARINA	31/01/2025
01	"AS BUILT" PONTOS AÉREOS ATUALIZAÇÃO DA REPRESENTAÇÃO GRÁFICA	KATARINA	24/01/2025
00	EMISSIONAL INICIAL	RODRIGO	06/03/2023
Nº Rev.	ALTERAÇÃO REVISÃO	DESENHO	DATA

EXPO CENTER NORTE

PAVILHÕES COMPLEXO VERMELHO, VERDE, BRANCO E AZUL

PROJETO: EXPO CENTER NORTE

ESCALA: 1:500

REVISÃO: 03

DESENHISTA: KATARINA

LOCALIZAÇÃO: R. JOSÉ BERNARDO PINTO, 333

DATA: 29/10/2025

Nº DO DESENHO: 01/01