


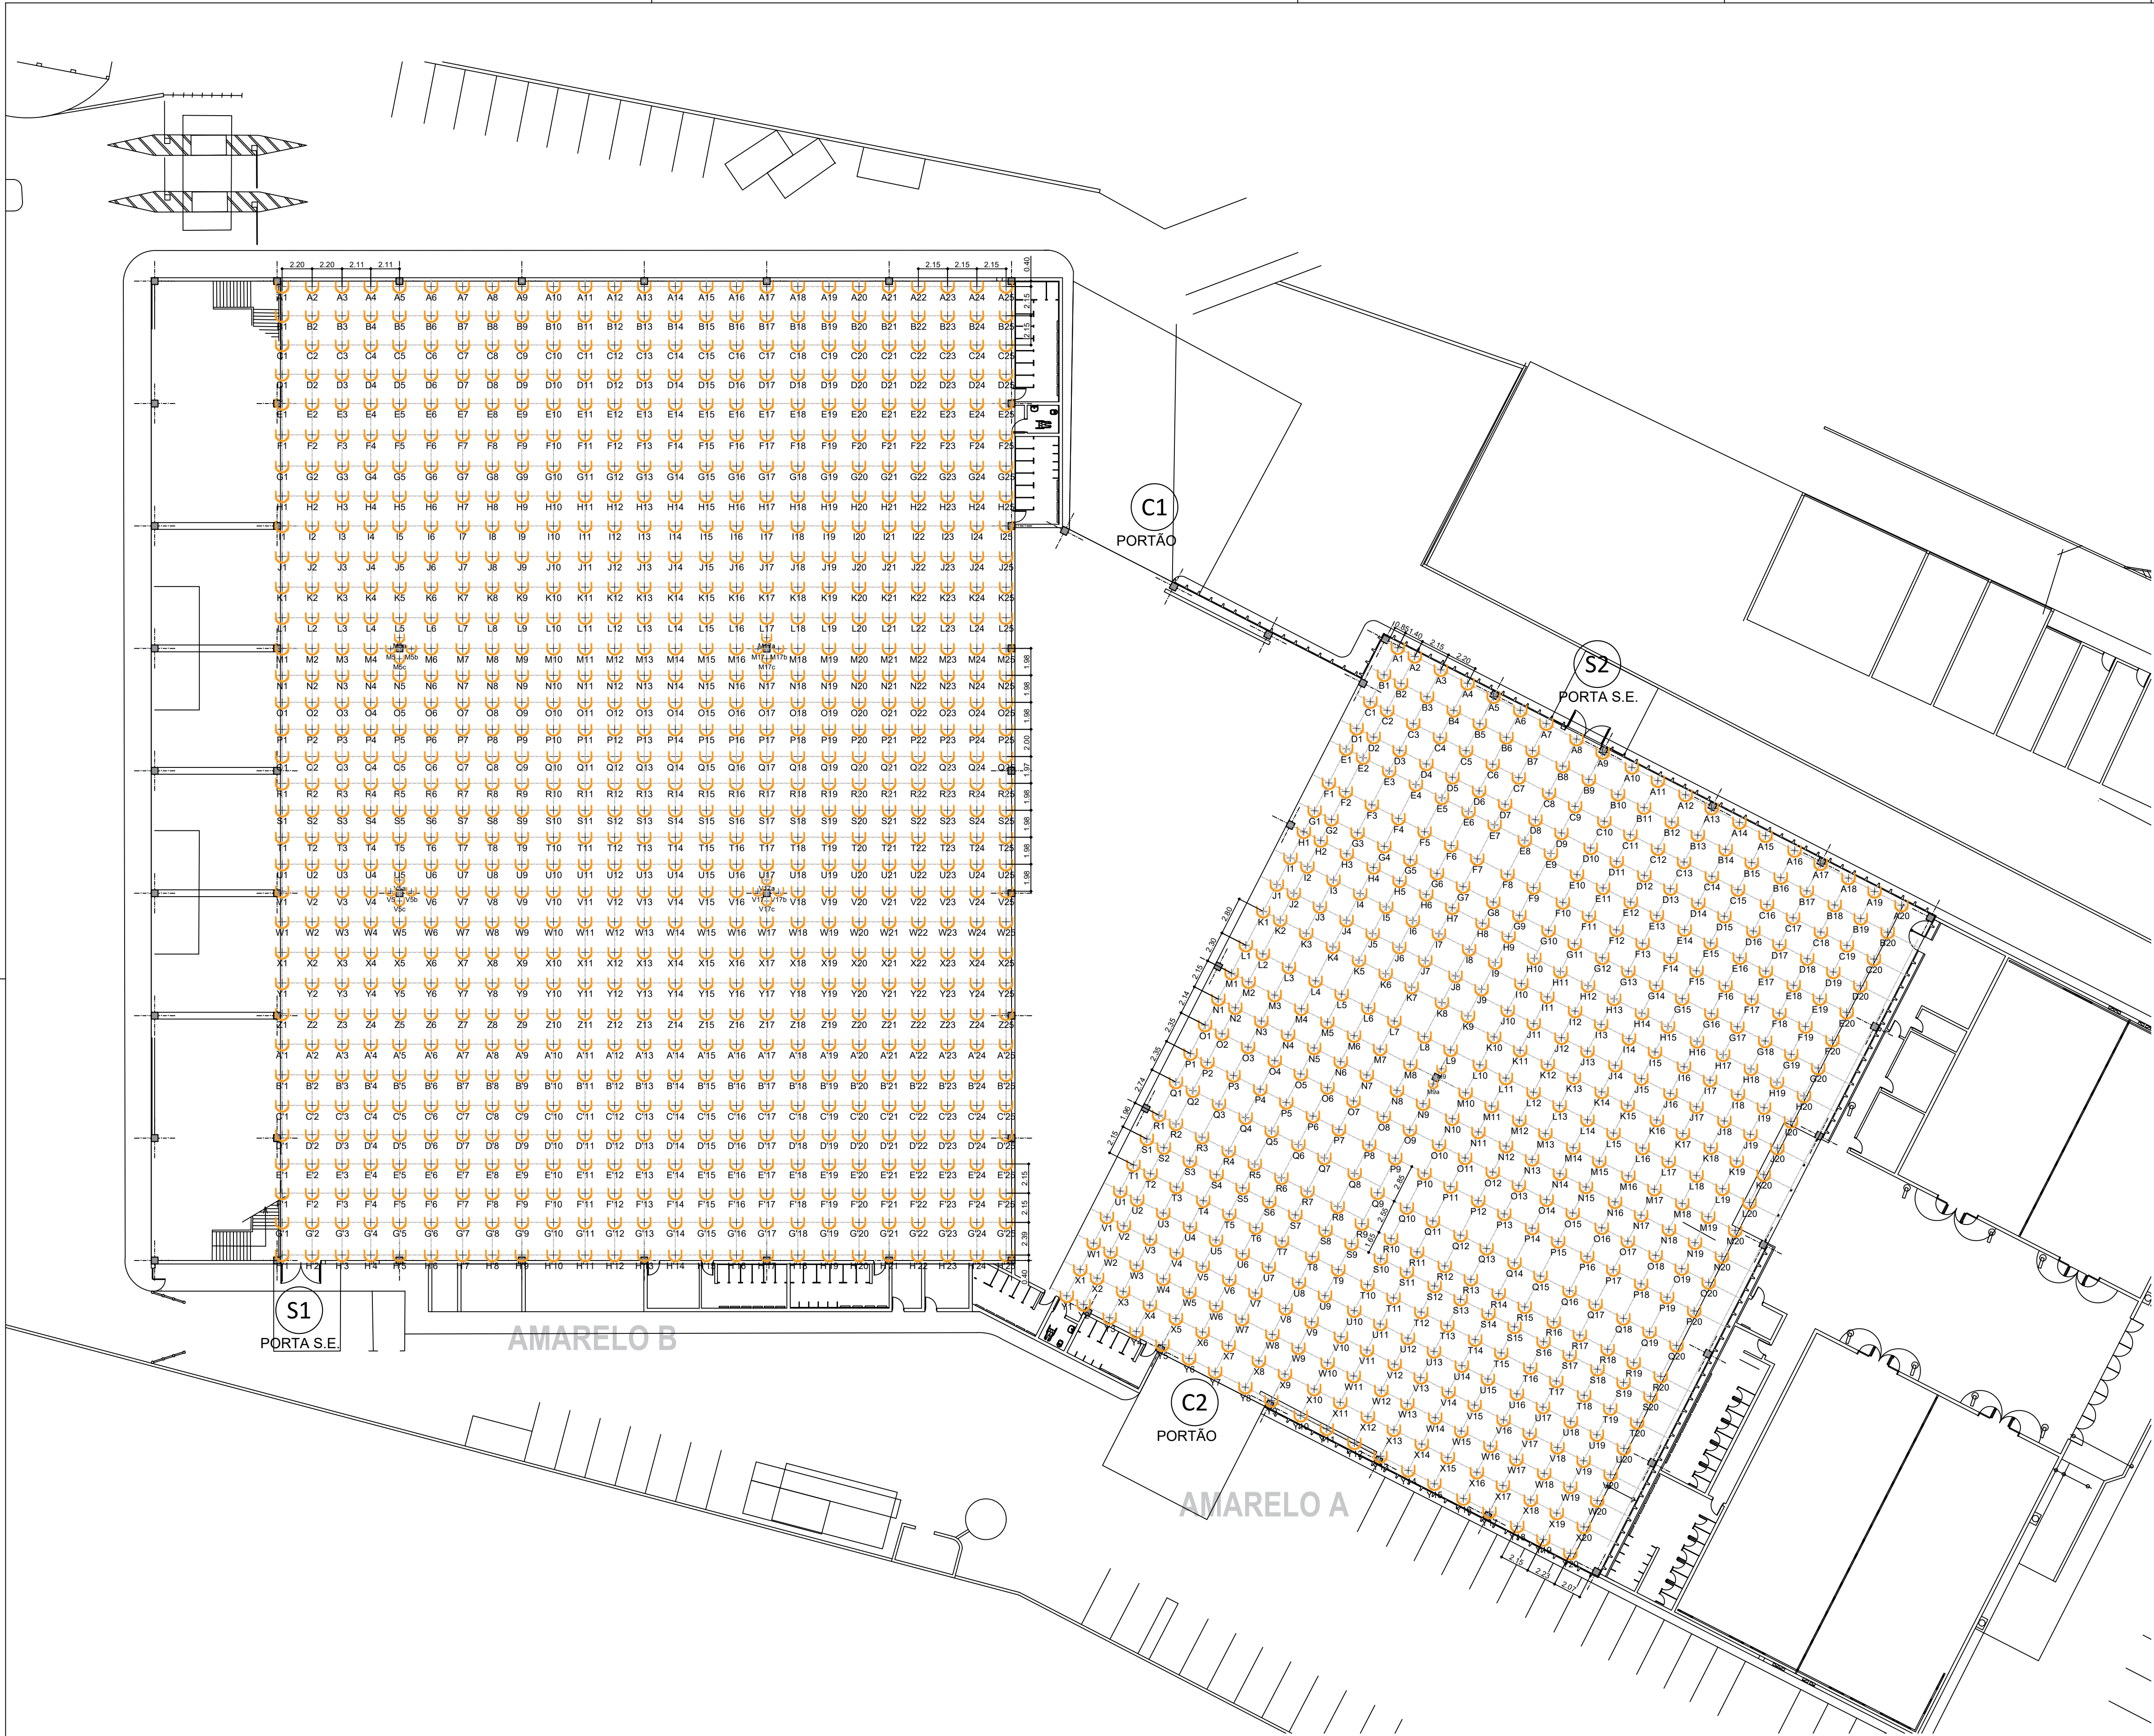

Legenda

 PONTOS AÉREOS INSTALADOS 2025

QUANTITATIVO PONTOS AÉREOS		QUADRO DE ÁREAS	
PAVILHÃO AMARELO A (GALATEA)	501	PAVILHÃO AMARELO A (GALATEA)	4.730m²
PAVILHÃO AMARELO B (OTTO)	862	PAVILHÃO AMARELO B (OTTO)	3.409m²
QUANTIDADE TOTAL	1363	QUANTIDADE TOTAL	8.139m²

Nº Rev.	ALTERAÇÃO	REVISÃO	DESENHO	DATA
03	AS BUILT PONTOS EXECUTADOS	KATARINA		12/09/2025
02	REVISÃO DA REPRESENTAÇÃO GRÁFICA DOS PONTOS AÉREOS E LEGENDAS	KATARINA		18/06/2025
01	REVISÃO DA REPRESENTAÇÃO GRÁFICA DOS PONTOS AÉREOS	KATARINA		30/01/2025
00	EMISSION INICIAL	KATARINA		23/01/2025

 EXPO CENTER NORTE
Centro Corredores e Espaços

PROJETO: EXPO CENTER NORTE

ESCALA: 1:250

DESCRIÇÃO: IMPLANTAÇÃO ESTRUTURAS AÉREAS
PAVILHÃO AMARELO

REVISÃO: 03
DESENHISTA: KATARINA

LOCALIZAÇÃO: AVENIDA OTTO BAUGMART, 1000

DATA: 12/09/2025

CENTER NORTE
CONSTRUÇÃO EMPREENDIMENTOS ADMINISTRAÇÃO E PARTICIPAÇÃO

Nº DO DESENHO: 01/01